CITTA' DI PIOSSASCO

PROGETTO DI COSTRUZIONE
NUOVA SCUOLA MATERNA A TRE SEZIONI
IN VIA PAPERIA N° 11

livello di progettazione

PROGETTO ESECUTIVO

oggetto tavola

PREVENZIONE INCENDI

Sistemi attivi e passivi di prevenzione incendi

AS-BUILT

logo_asfalt.jpg

NITEOBASE.JPG

Strada di Settimo, 6 - 10154 Torino -
Tel. +39 011 20 11 00 r.a. Fax. +39 011 200 135 r.a.
webmail: info@asfalt-ccp.com websitec
www.asfalt-ccp.com

CONTROLLI TECNICI	data	firma	AGGIORNAMENTI	data	firma
	03/2009				

scala 1:100	n. tavola
	TCN-03

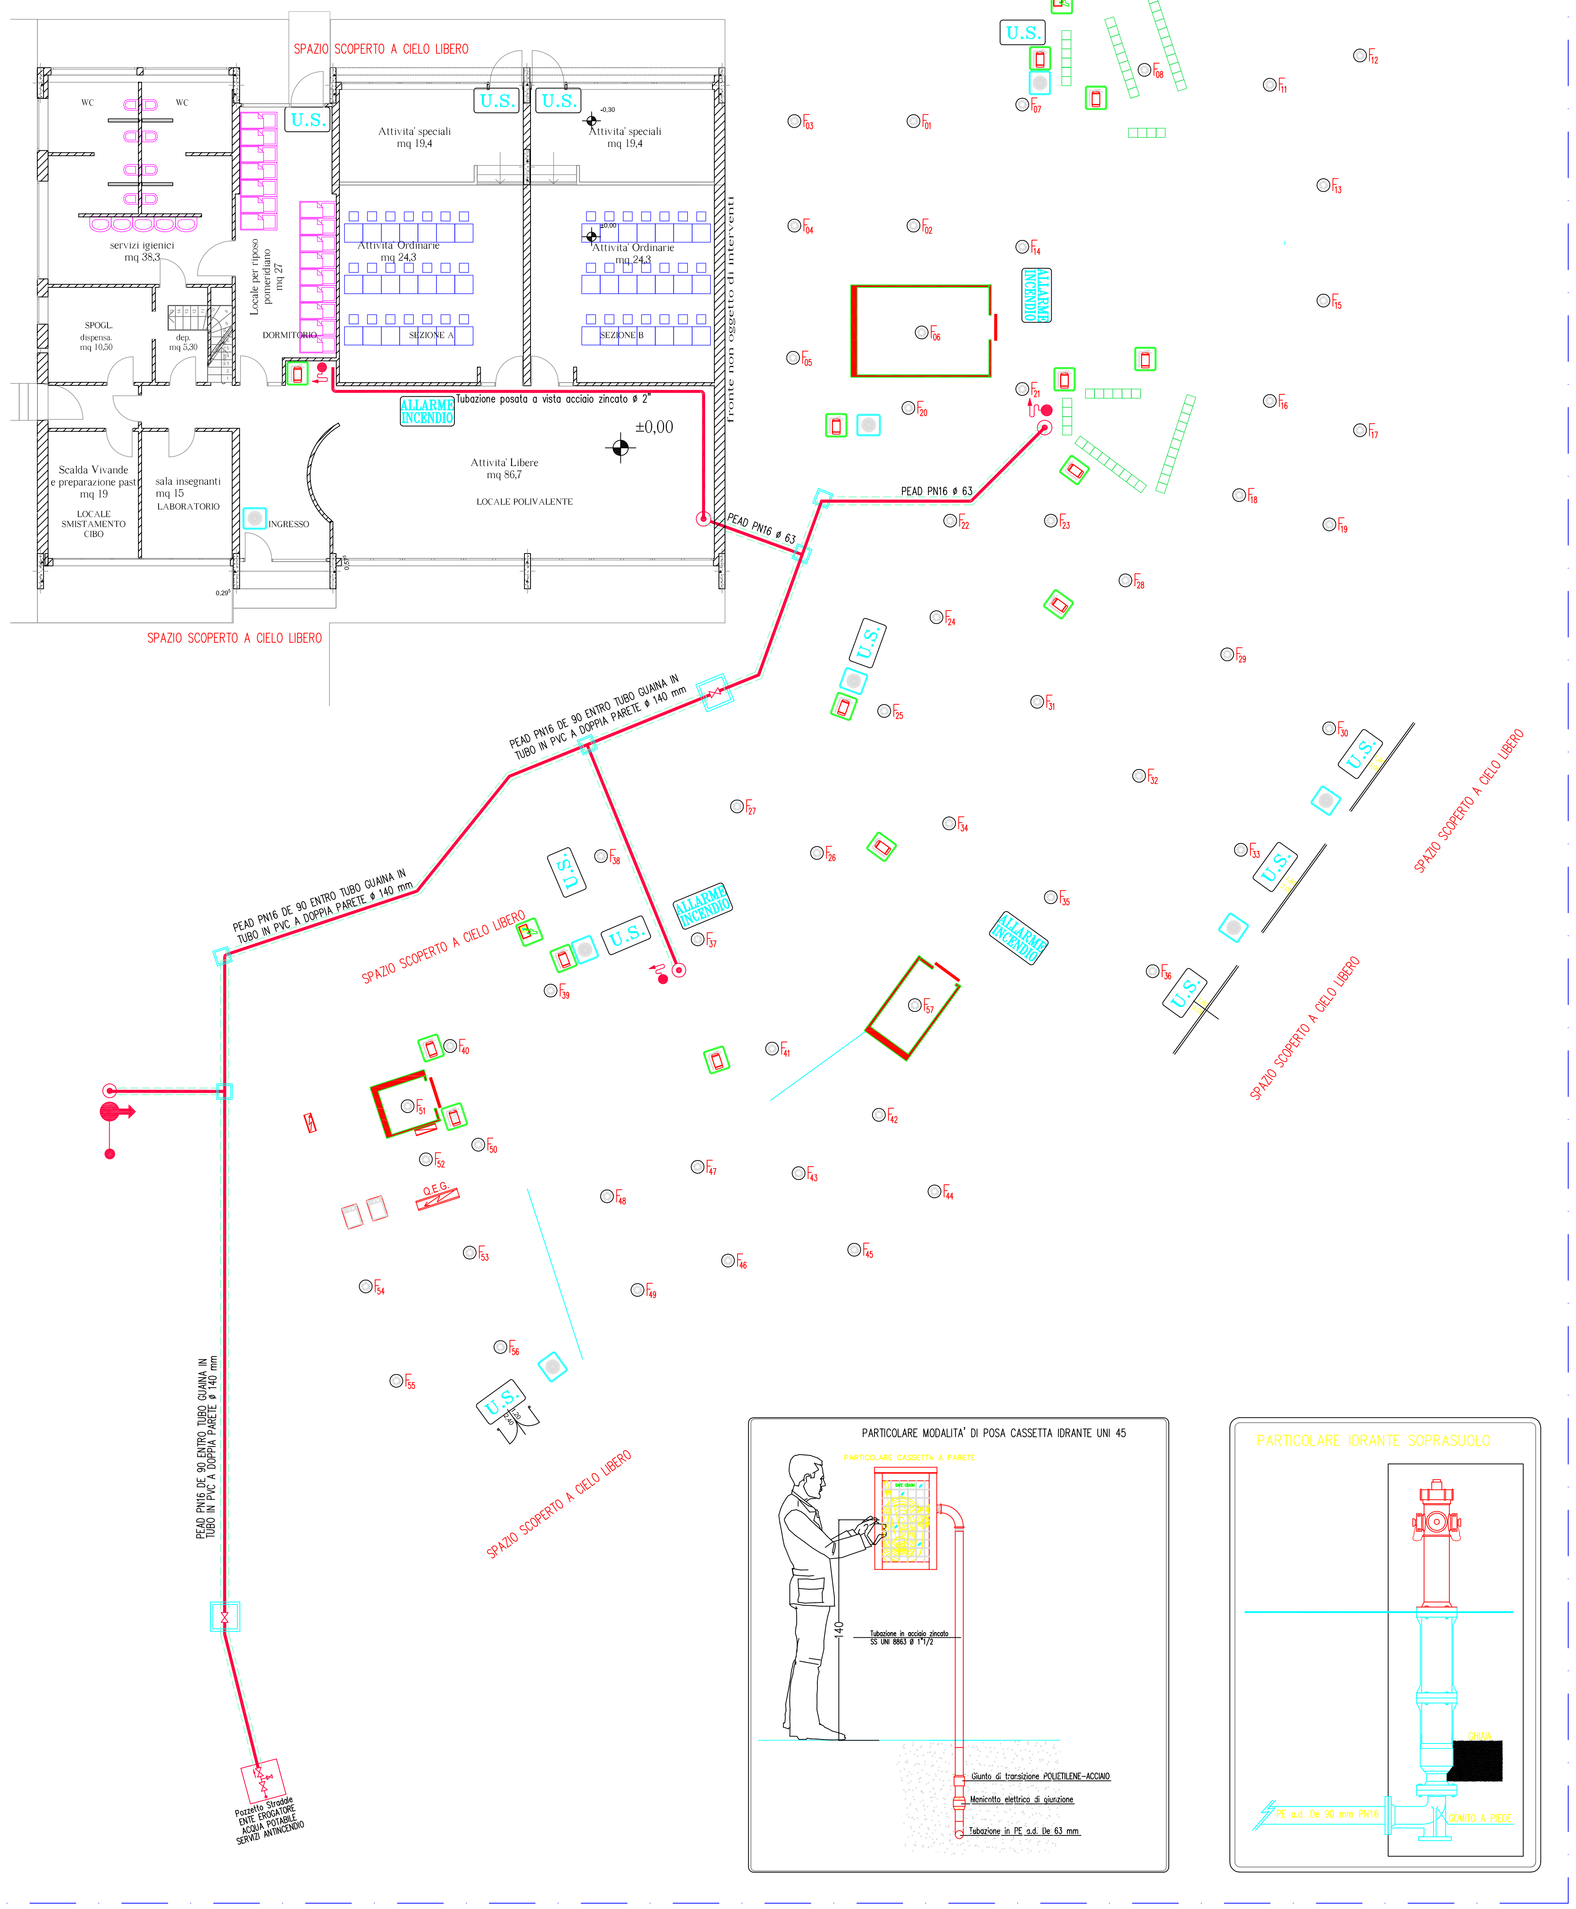
SPAZIO SCOPERTO A CIELO LIBERO
WC
WC
U.S.
Attività speciali mq 19,4
U.S.
U.S.
Attività speciali mq 19,4
servizi igienici mq 38,3
Attività Ordinarie mq 24,3
Locale per riposo pomeridiano mq 27
Attività Ordinarie mq 24,3
SPOGL. dispensa mq 10,20
dep. mq 5,30
DORMITORIO
SEZIONE A
SEZIONE B
ALLARME INCENDIO
tubazione passata a vista acciaio zincato Ø 2"
±0,00
Attività Libere mq 86,7
Scalda Vivande e preparazione past mq 19
LOCALE SMISTAMENTO CIBO
sala insegnanti mq 15
LABORATORIO
INGRESSO
LOCALE POLIVALENTE
Fronte non oggetto di intervento
SPAZIO SCOPERTO A CIELO LIBERO
PEAD PN16 Ø 63
PEAD PN16 DE 90 ENTRO TUBO GUAINA IN TUBO IN PVC A DOPPIA PARETE Ø 140 mm
SPAZIO SCOPERTO A CIELO LIBERO
ALLARME INCENDIO
U.S.
U.S.
U.S.